


ALLEGATO 02 CRE01 L4

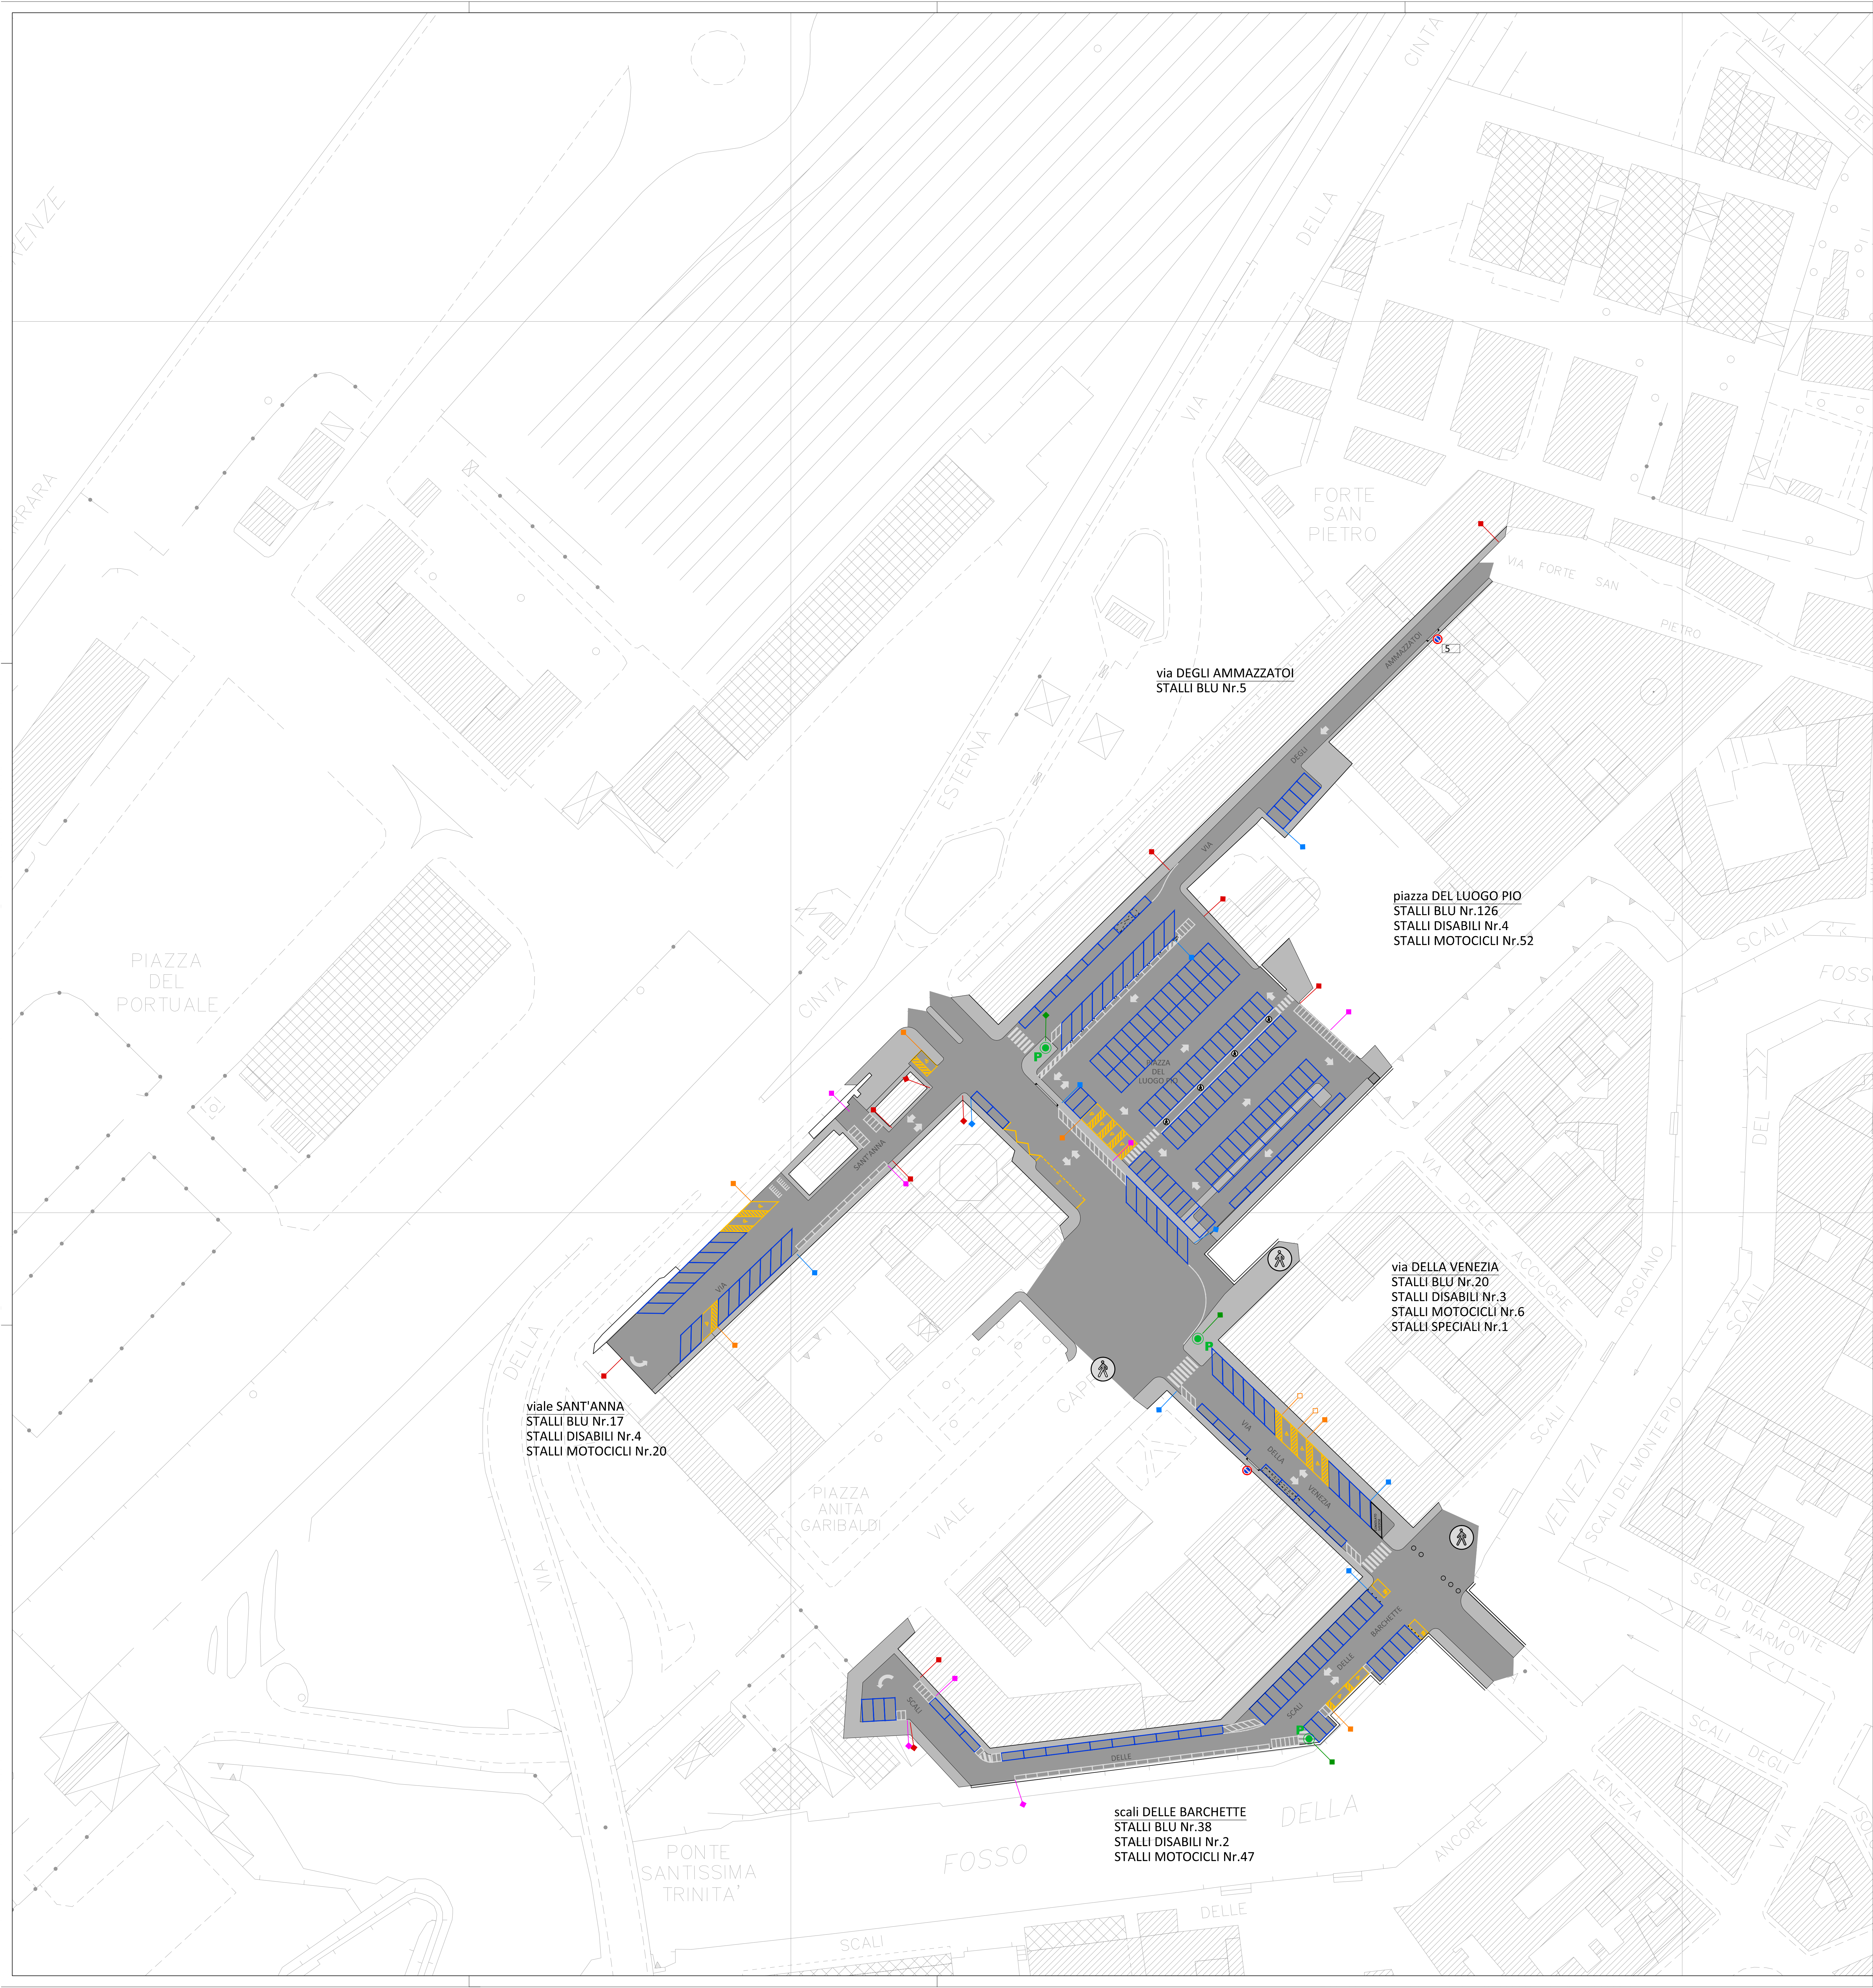

LEGENDA

SEGNALETICA ORIZZONTALE		SEGNALETICA VERTICALE	
	STALLI BLU a pagamento in linea dim. m. 2,00 x 1,00 a pettinella dim. m. 2,50 x 1,50 a fissa dim. m. 2,30 x 1,30 striscia cm 12 pittura acrilica a solvente colore blu tipo arless: CODICE OTTO/BLU/28 RAL: 5015		STALLI PORTATORI DI HANDICAP in linea dim. m. 2,00 x 1,00 a pettinella dim. m. 3,20 x 1,00 a fissa dim. m. 3,40 x 1,30 striscia cm 12 pittura acrilica a solvente colore metone tipo arless: CODICE OTTO/3028a RAL: 5015
	STALLI BLU IN ESSERE		ATTRAVERSAMENTO PEDONALE (esistente)
	STALLI BLU IN ESSERE		ISOLA ECOLOGICA (esistente)

SEGNALETICA VERTICALE	
	SOSTA A PAGAMENTO rettangolo 60 x 90 pellicola normale risposta luminosa (CL.1)
	SOSTA MOTOCICLI rettangolo 60 x 90 pellicola normale risposta luminosa (CL.1)
	PARCOMETRO rettangolo 60 x 60 pellicola normale risposta luminosa (CL.1)
	PARCOMETRO (Dx) x (Sx) rettangolo 60 x 60 pellicola normale risposta luminosa (CL.1)
	PARCOMETRO (Dx) x (Sx) rettangolo 60 x 60 pellicola normale risposta luminosa (CL.1)
	STRADA RESIDENZIALE
	SOSTA PORTATORI HP rettangolo 60 x 60 pellicola normale risposta luminosa (CL.1) (esistente di progetto)
	SOSTA CARICO SCARICO rettangolo 60 x 60 pellicola normale risposta luminosa (CL.1)
	PARCOMETRO (Dx) rettangolo 60 x 60 pellicola normale risposta luminosa (CL.1)
	PARCOMETRO (Sx) rettangolo 60 x 60 pellicola normale risposta luminosa (CL.1)
	DIVIETO DI ACCESSO diametro 60 pellicola normale risposta luminosa (CL.1)
	SENZO UNICO rettangolo 100 x 25 pellicola normale risposta luminosa (CL.1)

ALTRO	
	PARCOMETRO Parkson mod. Stallo (usati e rigenerati)
	SENZO DI MARCIA UNICO
	SENZO DI MARCIA DOPPIO SENSO
	SENZO DI MARCIA DOPPIO SENSO
	AREA DI MANOVRA
	PASSO CAMBIABILE con AUTORIZZAZIONE (esistente)
	AREA PEDONALE (esistente)
	AREA PEDONALE (esistente)
	AREA PEDONALE (esistente)



COMUNE DI LIVORNO

promotore
Tirrenica Mobilità s.c.
via Pasquale Paoli 1/A, 56122 Pisa

progetto
Progettazione Esecutiva, realizzazione e gestione di parcheggi pubblici a pagamento del Comune di Livorno



progettazione:
Arch. Michele Mariani
via Francesco Ferrini n.19
50124 Pisa
tel. 050/7915179 fax 050/7835043
info@quattordici.it - www.quattordici.it

titolo:
AS-BUILT
LOTTO 4 - Zona A + Zona B + Zona E
via Della Venezia, scali Delle Barchette, Piazza Del Luogo Pio, via Sant'Anna,
via Degli Ammazatoi (zona A)

pratica	identificativo	scala	elaborato
LIU	a18_013_LIU	1:500	TAV.4.7

Rev	Data	Motivazione	Redatto	Verificato	Approvato	Autorizzato
-	Novembre 2018	Prima Emissione	Mariani	Mariani	Mariani	Mariani

Questo documento è di nostra proprietà esclusiva. È proibita la riproduzione anche parziale e la cessione a terzi senza nostra autorizzazione.