ALLEGATO 02_CRE04_L2

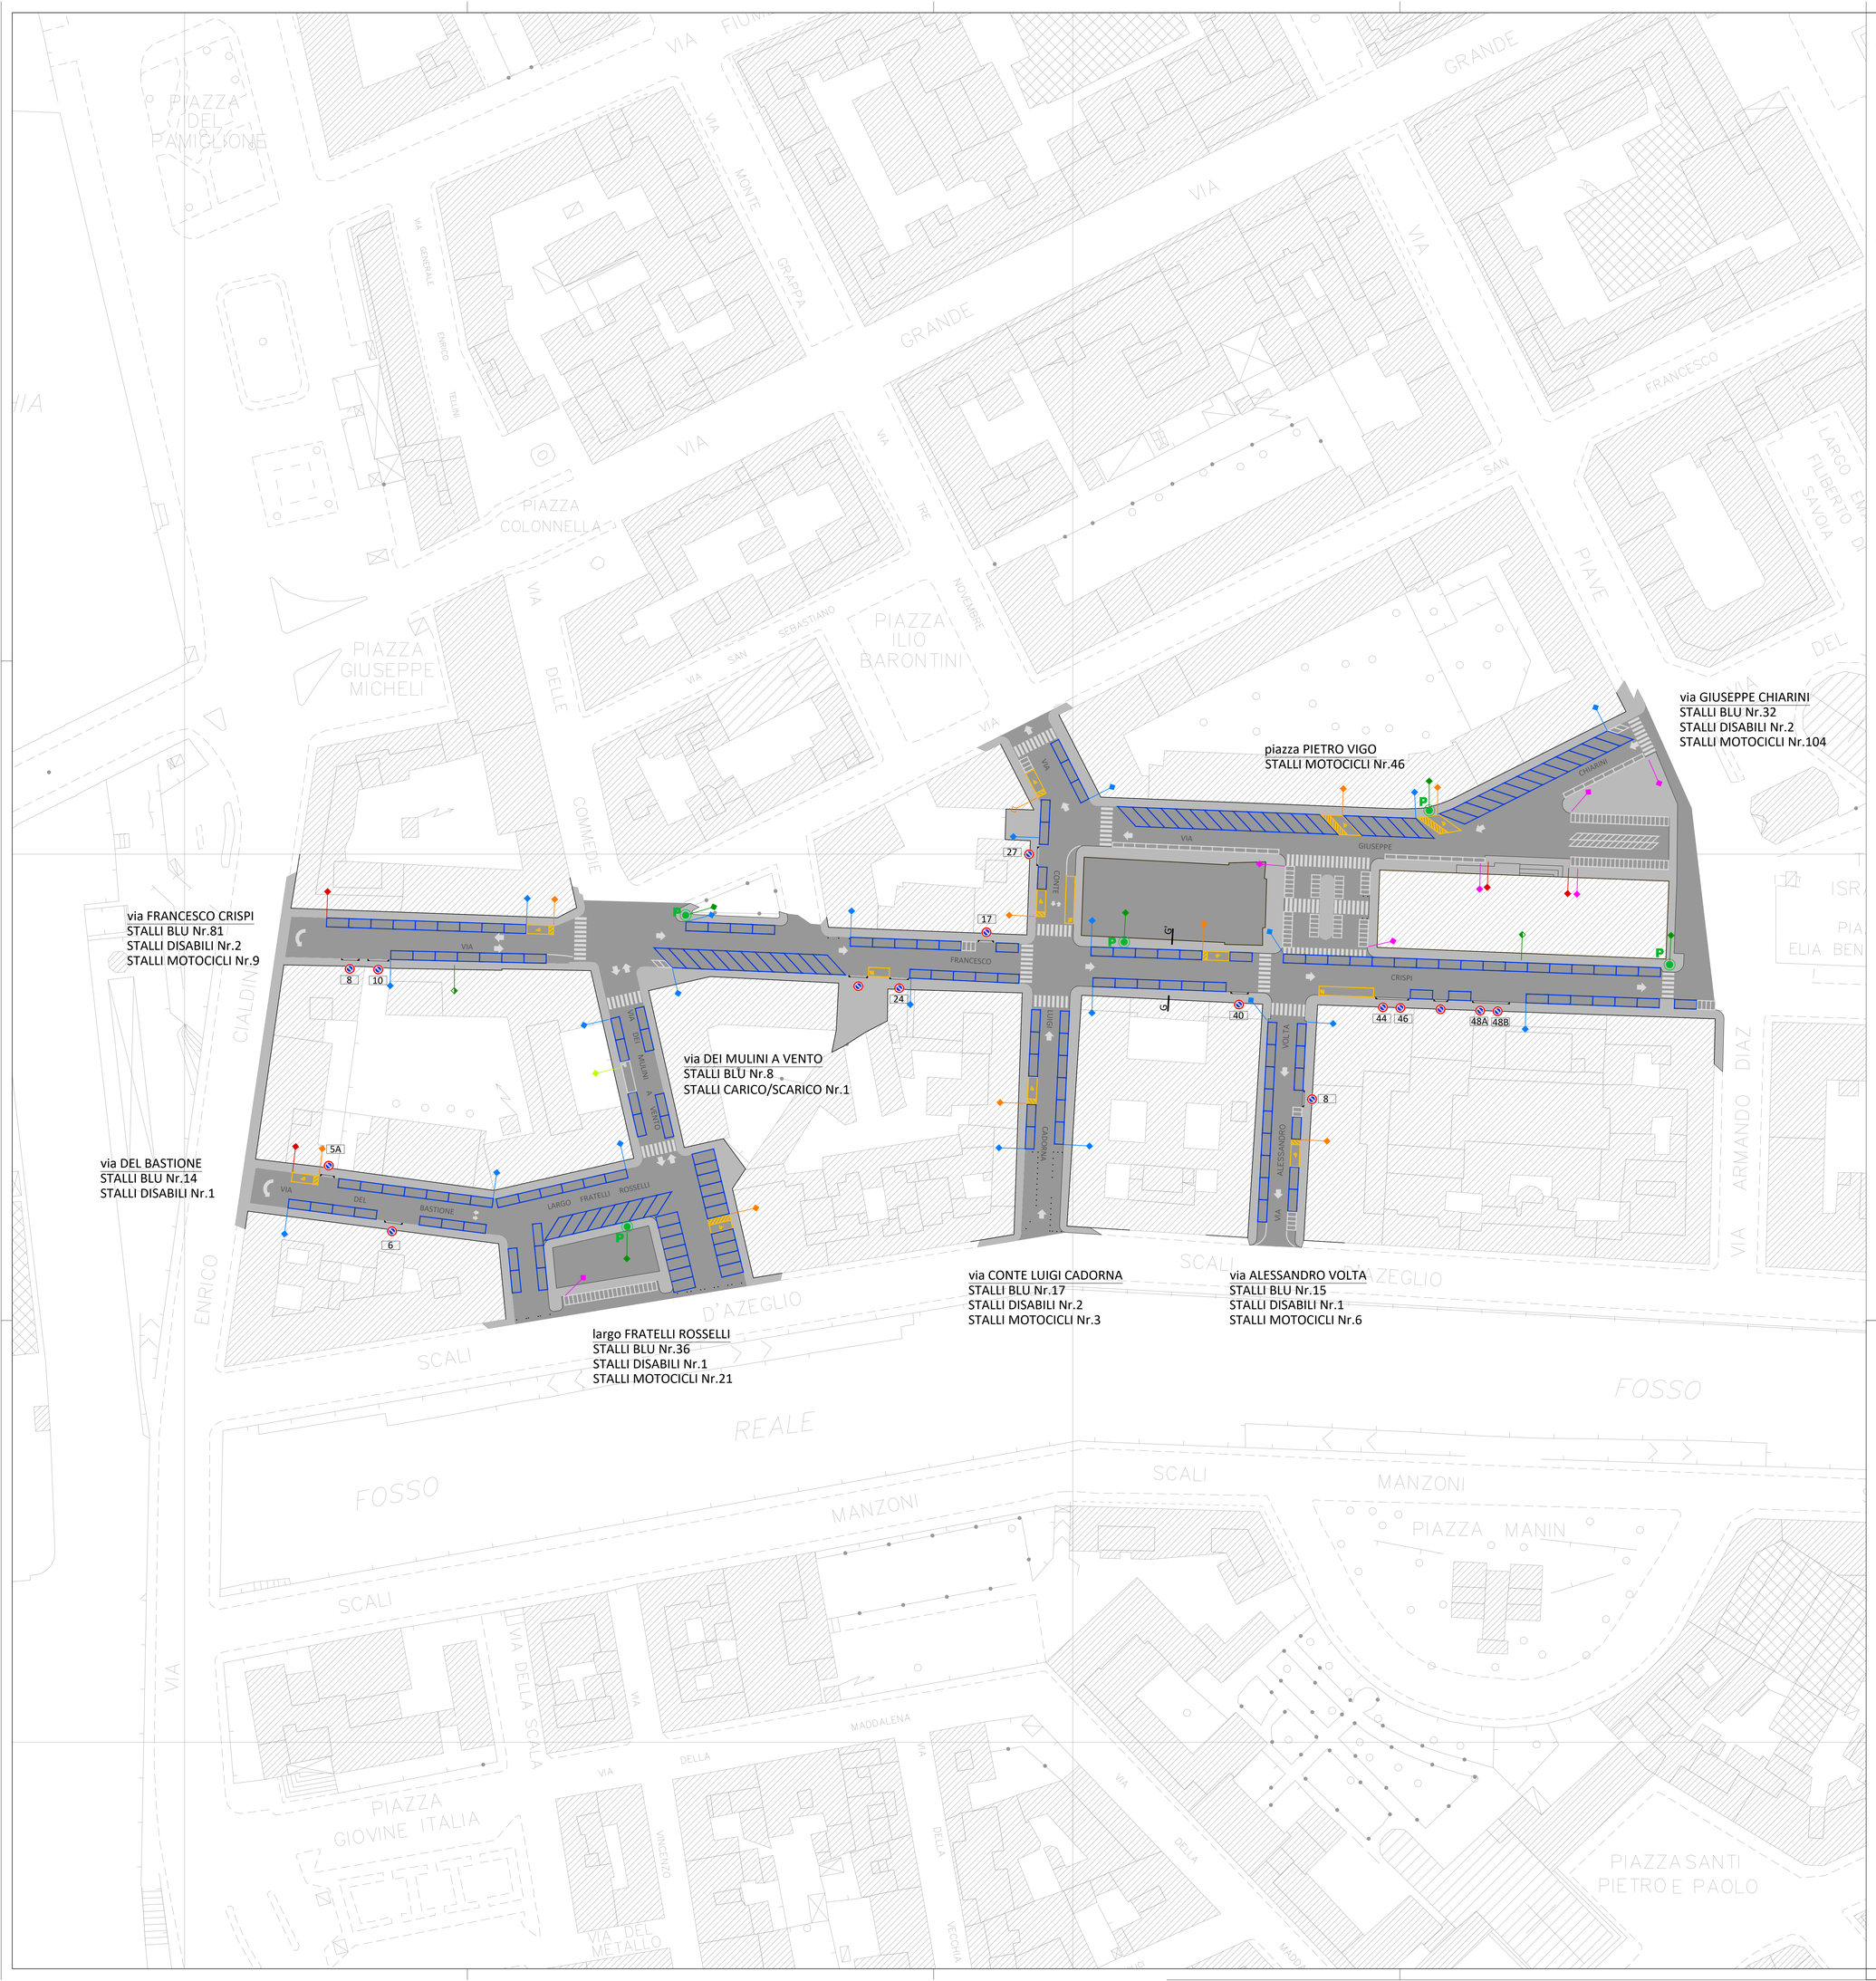

LEGENDA

SEGNALETICA ORIZZONTALE

	STALLI BLU a pagamento in linea dim. m 2,00 x 5,00 a pettine dim. m 2,50 x 5,00 a lisca dim. m 2,30 x 4,30 striscia cm 12 pittura acrilica a solvente colore blu tipo airless: CODICE OTTO/BLUF28 RAL: 5015		STALLI PORTATORI DI HANDICAP in linea dim. m 2,00 x6,00 a pettine dim. m 3,20 x 5,00 a lisca dim. m 3,40 x 4,30 striscia cm 12 pittura acrilica a solvente colore melone tipo airless: CODICE OTTO/1028a RAL: 5015		STALLI CARICO E SCARICO dim. m 2,00 x 7,00 striscia cm 12 pittura acrilica a solvente colore bianco tipo airless: CODICE OTTO/BIF11A RAL: 9016
	STALLI MOTOCICLI in linea dim. m 2,50 x 1,00 a pettine dim. m 2,00 x 1,00 a lisca dim. m 1,50 x 1,00 striscia cm 12 pittura acrilica a solvente colore bianco tipo airless: CODICE OTTO/BIF11A-RAL: 9016		ATTRAVERSAMENTO PEDONALE (esistente)		ISOLA ECOLOGICA (esistente)

SEGNALETICA VERTICALE

	SOSTA A PAGAMENTO rettangolo 60 X 90 pellicola normale risposta luminosa (CL.1)		SOSTA PORTATORI HP rettangolo 40 X 60 pellicola normale risposta luminosa (CL.1) (esistente/di progetto)		SOSTA PORTATORI HP con PROTOCOLLO (esistente)		
	SOSTA MOTOCICLI rettangolo 60 X 90 pellicola normale risposta luminosa (CL.1)		SOSTA CARICO SCARICO rettangolo 60 X 90 pellicola normale risposta luminosa (CL.1)		DIVIETO DI FERMATA diametro 60 appendice di inizio e fine pellicola normale risposta luminosa (CL.1)		
	PARCOMETRO rettangolo 60 X 60 pellicola normale risposta luminosa (CL.1)		PARCOMETRO (DX) rettangolo 60 X 60 pellicola normale risposta luminosa (CL.1)		PARCOMETRO (SX) rettangolo 60 X 60 pellicola normale risposta luminosa (CL.1)		
	PARCOMETRO (DX e SX) rettangolo 60 X 60 pellicola normale risposta luminosa (CL.1)		DIVIETO DI ACCESSO diametro 60 pellicola normale risposta luminosa (CL.1)		SENSO UNICO rettangolo 100 X 25 pellicola normale risposta luminosa (CL.1)		
	STRADA RESIDENZIALE						

ALTRO

	PARCOMETRO Parkeon mod. Stelio (usati e rigenerati)		PASSO CARRABILE con AUTORIZZAZIONE (esistente)			RASTRELLIERA BICICLETTE (esistente)	
	SENSO DI MARCIA UNICO		SENSO DI MARCIA DOPPIO SENSO			AREA PEDONALE (esistente)	
	DEHORS (esistente)		AREA DI MANOVRA				

COMUNE DI LIVORNO

promotore

Tirrenica Mobilità s.c.
via Pasquale Pardi 1/A, 56121 Pisa

progetto

Progettazione Esecutiva, realizzazione e gestione di parcheggi pubblici a pagamento del Comune di Livorno

progettazione:

Arch. Michele Mariani
via Francesco Flamini n.19
56124 Pisa
tel. 050/7916179 fax 050/3835043
info@updstudio.it - www.updstudio.it

titolo:

AS-BUILT
LOTTO 2 - Zona C + Zona D

largo Fratelli Rosselli, via del Bastione, via dei Mulini a Vento, via Francesco Crispi, via Conte Luigi Cadorna, via Alessandro Volta, via Giuseppe Chiarini, piazza Pietro Vigo (zona D)

planimetria

pratica	identificativo	scala	elaborato
LIE	a17_015_LIE	1:500	TAV.2.5

Rev	Data	Motivazione	Redatto	Verificato	Approvato	Autorizzato
-	Gennaio 2018	Prima Emissione	Mariani	Mariani	Mariani	Mariani

Questo documento è di nostra proprietà esclusiva. È proibita la riproduzione anche parziale e la cessione a terzi senza nostra autorizzazione.

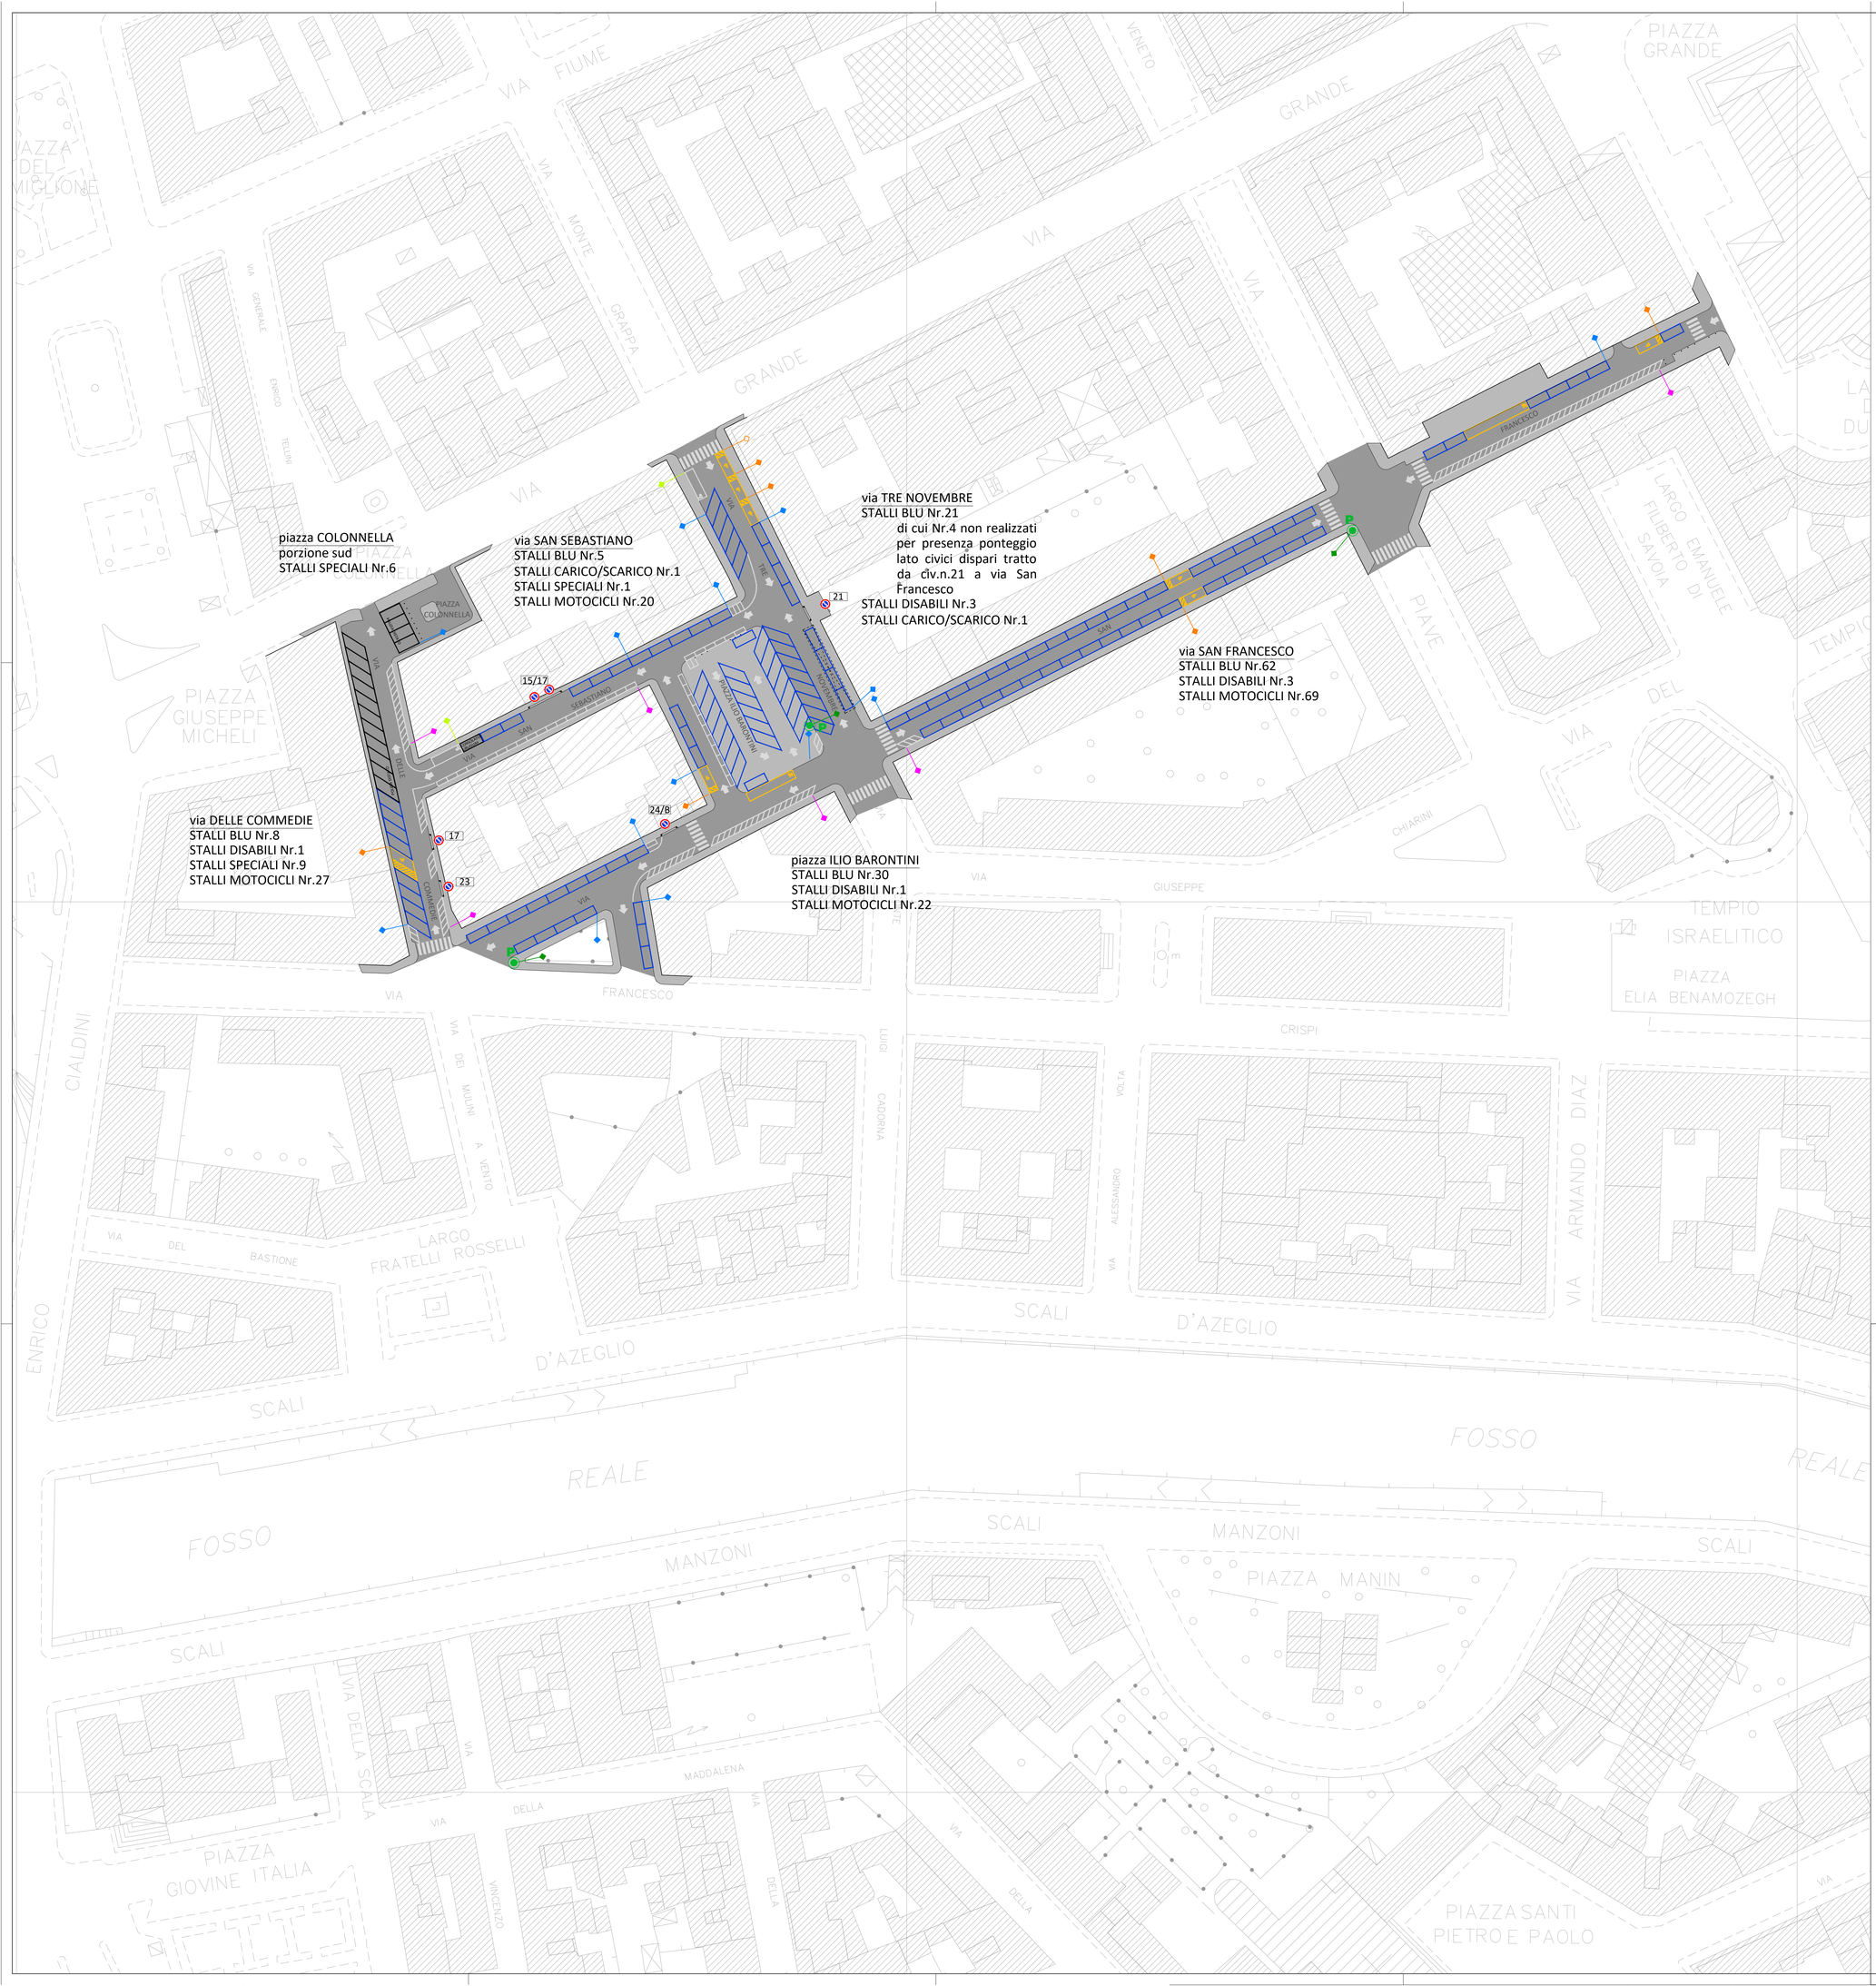

LEGENDA

SEGNALETICA ORIZZONTALE

STALLI BLU a pagamento in linea dim. m 2,00 x 5,00 a pettine dim. m 2,50 x 5,00 a lisca dim. m 2,30 x 4,30 striscia cm 12 pittura acrilica a solvente colore blu tipo airless: CODICE OTTO/BLUF28 RAL: 5015	STALLI PORTATORI DI HANDICAP in linea dim. m 2,00 x 6,00 a pettine dim. m 3,20 x 5,00 a lisca dim. m 3,40 x 4,30 striscia cm 12 pittura acrilica a solvente colore melone tipo airless: CODICE OTTO/1028a RAL: 5015
STALLI CARICO E SCARICO dim. m 2,00 x 7,00 striscia cm 12 pittura acrilica a solvente colore bianco tipo airless: CODICE OTTO/BIF11A RAL: 9016	STALLI MOTOCICLI in linea dim. m 2,50 x 1,00 a pettine dim. m 2,00 x 1,00 a lisca dim. m 1,50 x 1,00 striscia cm 12 pittura acrilica a solvente colore bianco tipo airless: CODICE OTTO/BIF11A-RAL: 9016
ATTRAVERSAMENTO PEDONALE (esistente)	ISOLA ECOLOGICA (esistente)

SEGNALETICA VERTICALE

SOSTA A PAGAMENTO rettangolo 60 X 90 pellicola normale risposta luminosa (CL.1)	SOSTA PORTATORI HP rettangolo 40 X 60 pellicola normale risposta luminosa (CL.1) (esistente/di progetto)
SOSTA PORTATORI HP con PROTOCOLLO (esistente)	SOSTA MOTOCICLI rettangolo 60 X 90 pellicola normale risposta luminosa (CL.1)
SOSTA CARICO SCARICO rettangolo 60 X 90 pellicola normale risposta luminosa (CL.1)	DIVIETO DI FERMATA diametro 60 appendice di inizio e fine pellicola normale risposta luminosa (CL.1)
PARCOMETRO rettangolo 60 X 60 pellicola normale risposta luminosa (CL.1)	PARCOMETRO (DX) rettangolo 60 X 60 pellicola normale risposta luminosa (CL.1)
PARCOMETRO (SX) rettangolo 60 X 60 pellicola normale risposta luminosa (CL.1)	PARCOMETRO (DX e SX) rettangolo 60 X 60 pellicola normale risposta luminosa (CL.1)
DIVIETO DI ACCESSO diametro 60 pellicola normale risposta luminosa (CL.1)	SENSO UNICO rettangolo 100 X 25 pellicola normale risposta luminosa (CL.1)
STRADA RESIDENZIALE	

ALTRO

PARCOMETRO Parkeon mod. Stelio (usati e rigenerati)	PASSO CARRABILE con AUTORIZZAZIONE (esistente)
RASTRELLIERA BICICLETTE (esistente)	SENSO DI MARCIA UNICO
SENSO DI MARCIA DOPPIO SENSO	AREA PEDONALE (esistente)
DEHORS (esistente)	AREA DI MANOVRA

COMUNE DI LIVORNO

promotore

Tirrenica Mobilità s.c.
via Pasquale Pardi 1/A, 56121 Pisa

progetto

Progettazione Esecutiva, realizzazione e gestione di parcheggi pubblici a pagamento del Comune di Livorno

progettazione:

Arch. Michele Mariani
via Francesco Flamini n.19
56124 Pisa
tel. 050/7916170 fax 050/3835043
info@upditstudio.it - www.upditstudio.it

titolo:

AS-BUILT
LOTTO 2 - Zona C + Zona D

via San Francesco, via delle Commedie, via San Sebastiano, piazza Ilio Barontini, via Tre Novembre, piazza Colonnella - porzione sud (zona D)

planimetria

pratica	identificativo	scala	elaborato
LIE	a17_015_LIE	1:500	TAV.2.6

Rev	Data	Motivazione	Redatto	Verificato	Approvato	Autorizzato
-	Ottobre 2018	Prima Emissione	Mariani	Mariani	Mariani	Mariani

Questo documento è di nostra proprietà esclusiva. È proibita la riproduzione anche parziale e la cessione a terzi senza nostra autorizzazione.